


Übersichtsplan Werk Bierbach

M 1:1000

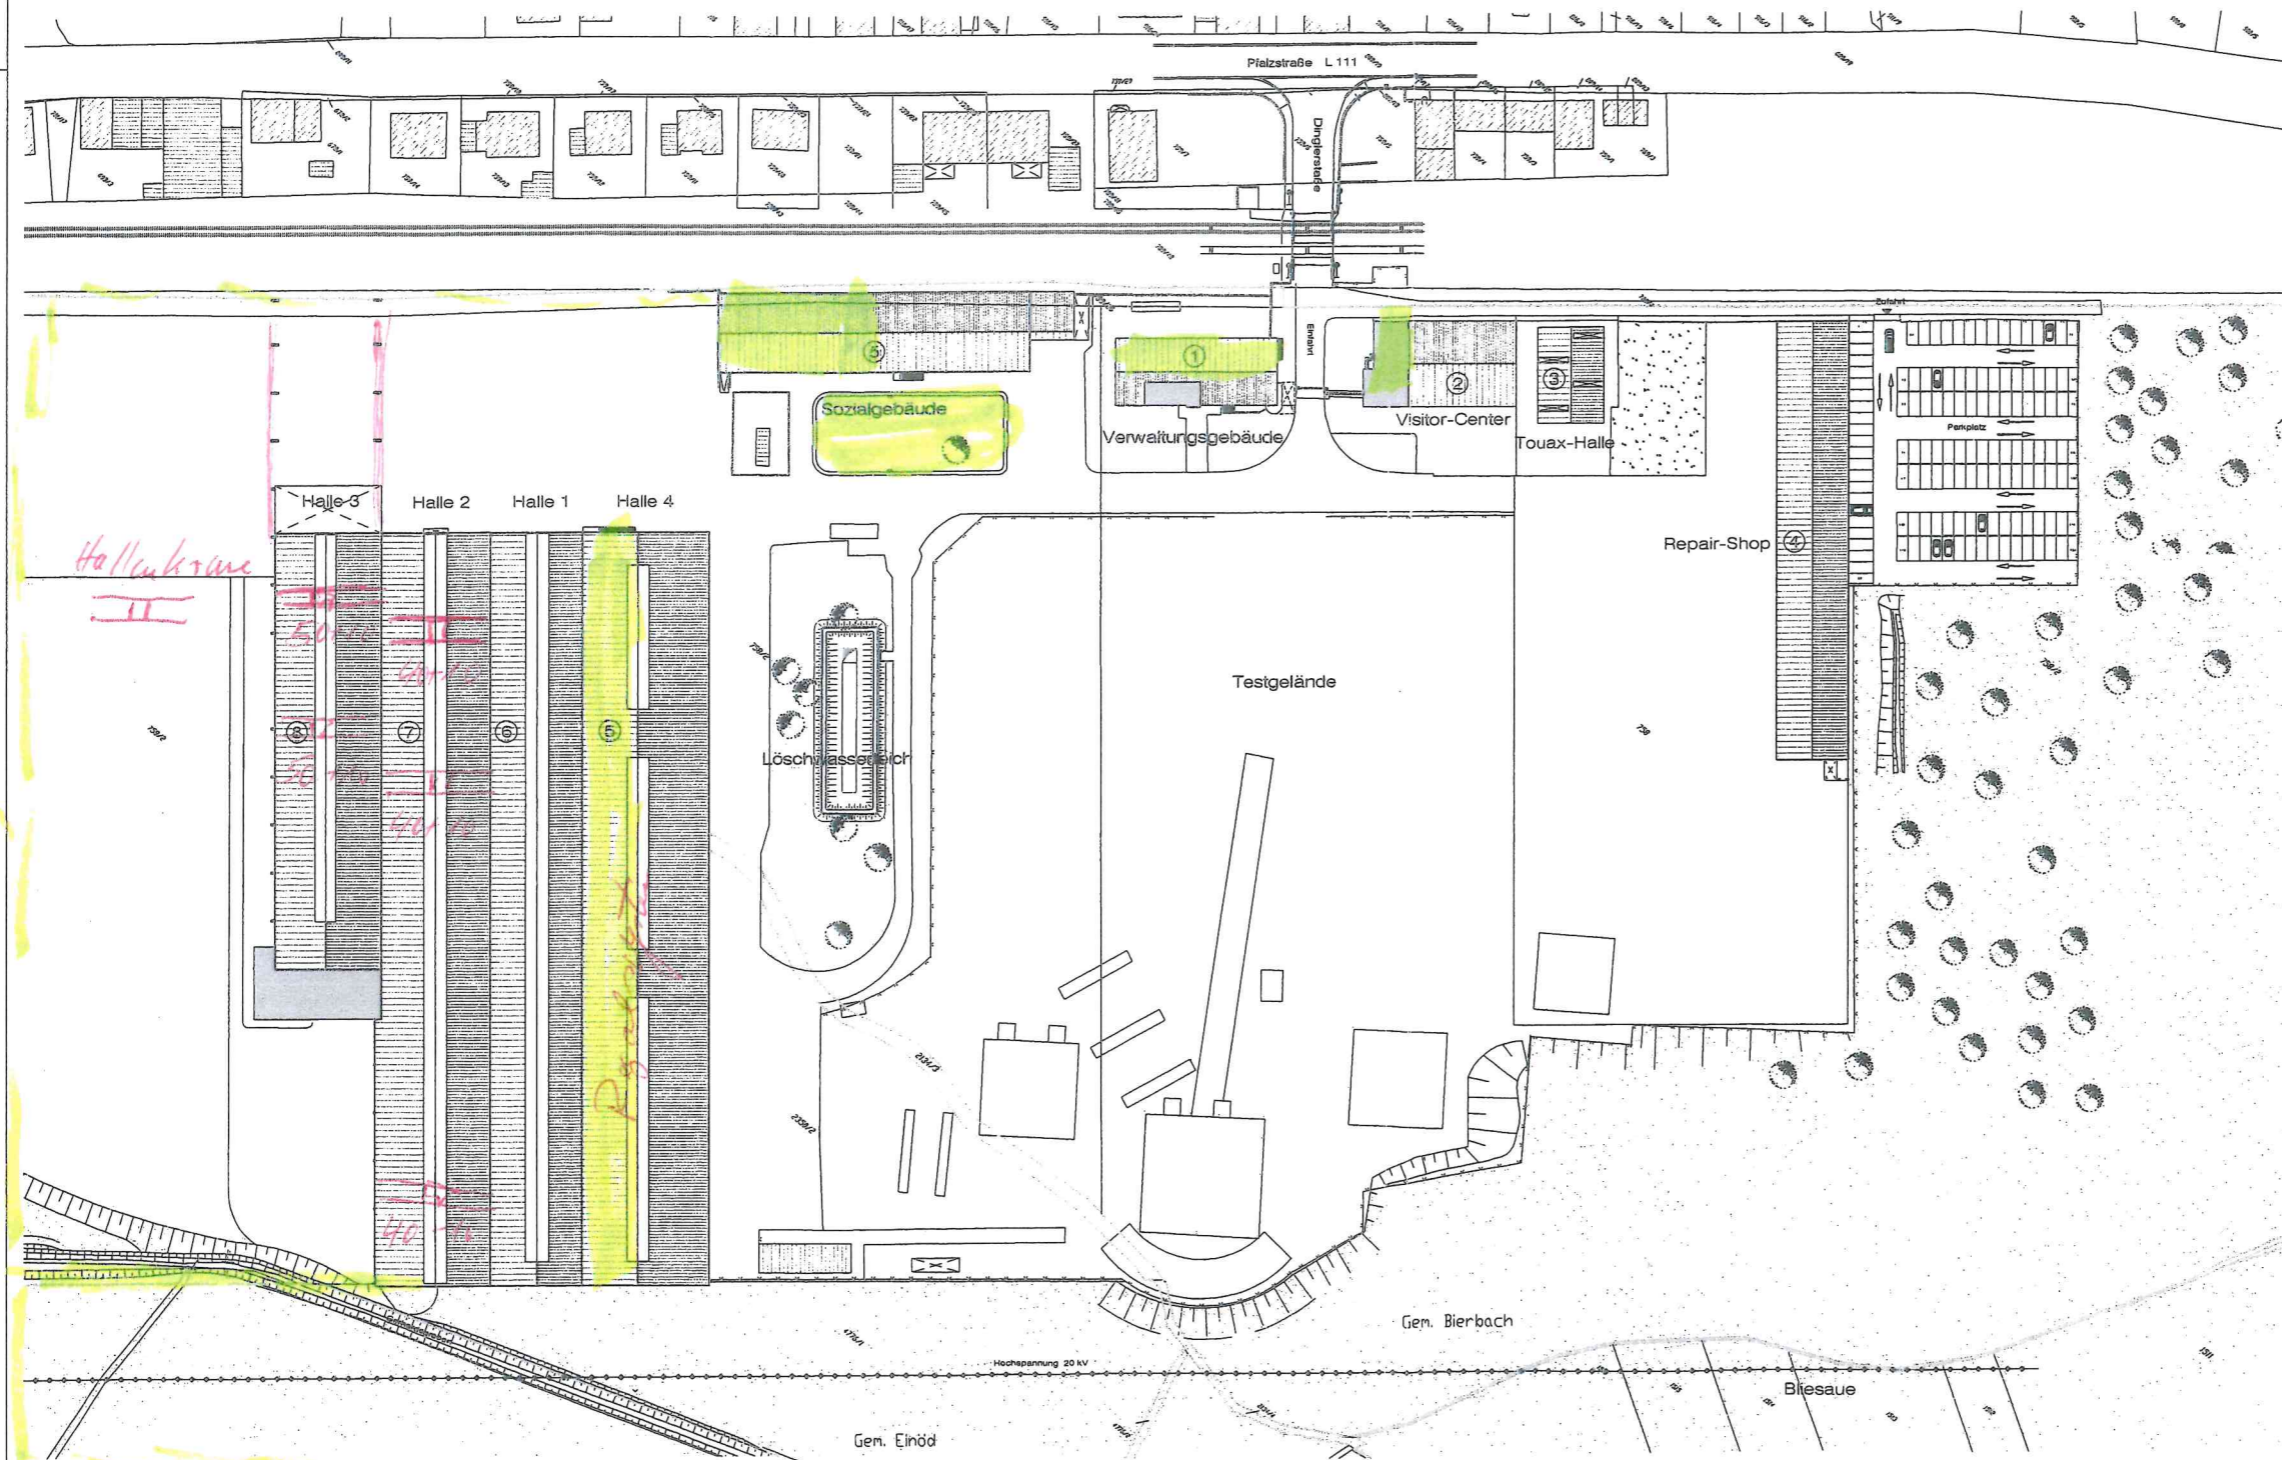

Legende: B Bestandsplan
BA Bauantragsplan
A Werkplan

Bestand

Grundstücksgrenze

Angabe Nutzfläche NUF DIN 277-1(2016-01):

1. Verwaltungsgebäude	1.075 m ²
2. Visitor-Center	674 m ²
3. Touax-Halle	304 m ²
4. Repair-Shop	1.389 m ²
5. Halle 4 (ETZ)	4.193 m ²
6. Halle 1	3.409 m ²
7. Halle 2	3.632 m ²
8. Halle 3	2.245 m ²
9. Sozialgebäude	1.559 m ²

Steil-Trippel
Vermögensverwaltungsgesellschaft
mbH & Co. KG
Auf dem Adler 3
54293 Trier
Tel. 0651-14956-0



g				
f				
e				
d				
c				
b				
a				
Index:	Art der Änderung	Datum	bearbeitet	geprüft

Bauherr: **TEREX Cranes Germany GmbH**
vertreten durch:
Herrn Dr. Klaus Beulker
Dinglerstraße 24
66482 Zweibrücken

Projekt: Werk Bierbach
Dinglerstraße
66440 Bierbach an der Blies


Planinhalt:
**Übersicht Bestand
Gebäude Bierbach**

Zeichnungs-Nr.: B 01	Index:	Proj.-Nr.: 37055	2017	Datum:	Zeichen:
		Maßstab: 1:1000	gez.: 17.05.2017	17.05.2017	Werth
			bearb.: 17.05.2017		Drees
			gepr.:		

Freifläche

Hallenkran
II

Halle 3 Halle 2 Halle 1 Halle 4

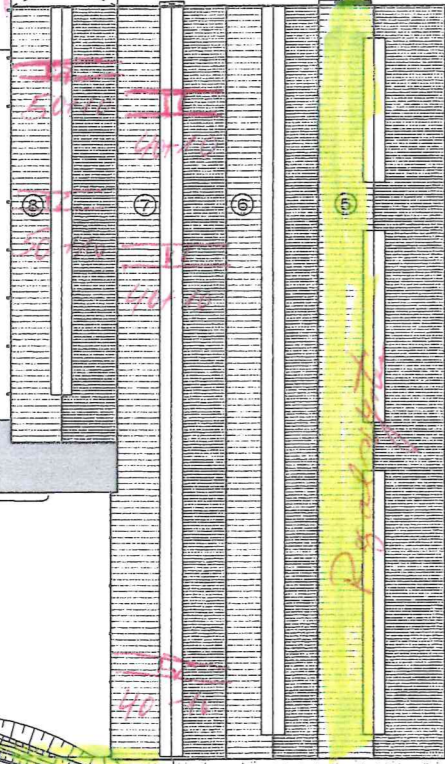

Löschwasserbecken

Testgelände

Repair-Shop

Gen. Einöd

Gen. Bierbach

Bliesau

Hochspannung 20 kV