Übersichtsplan Werk Bierbach

M 1:1000

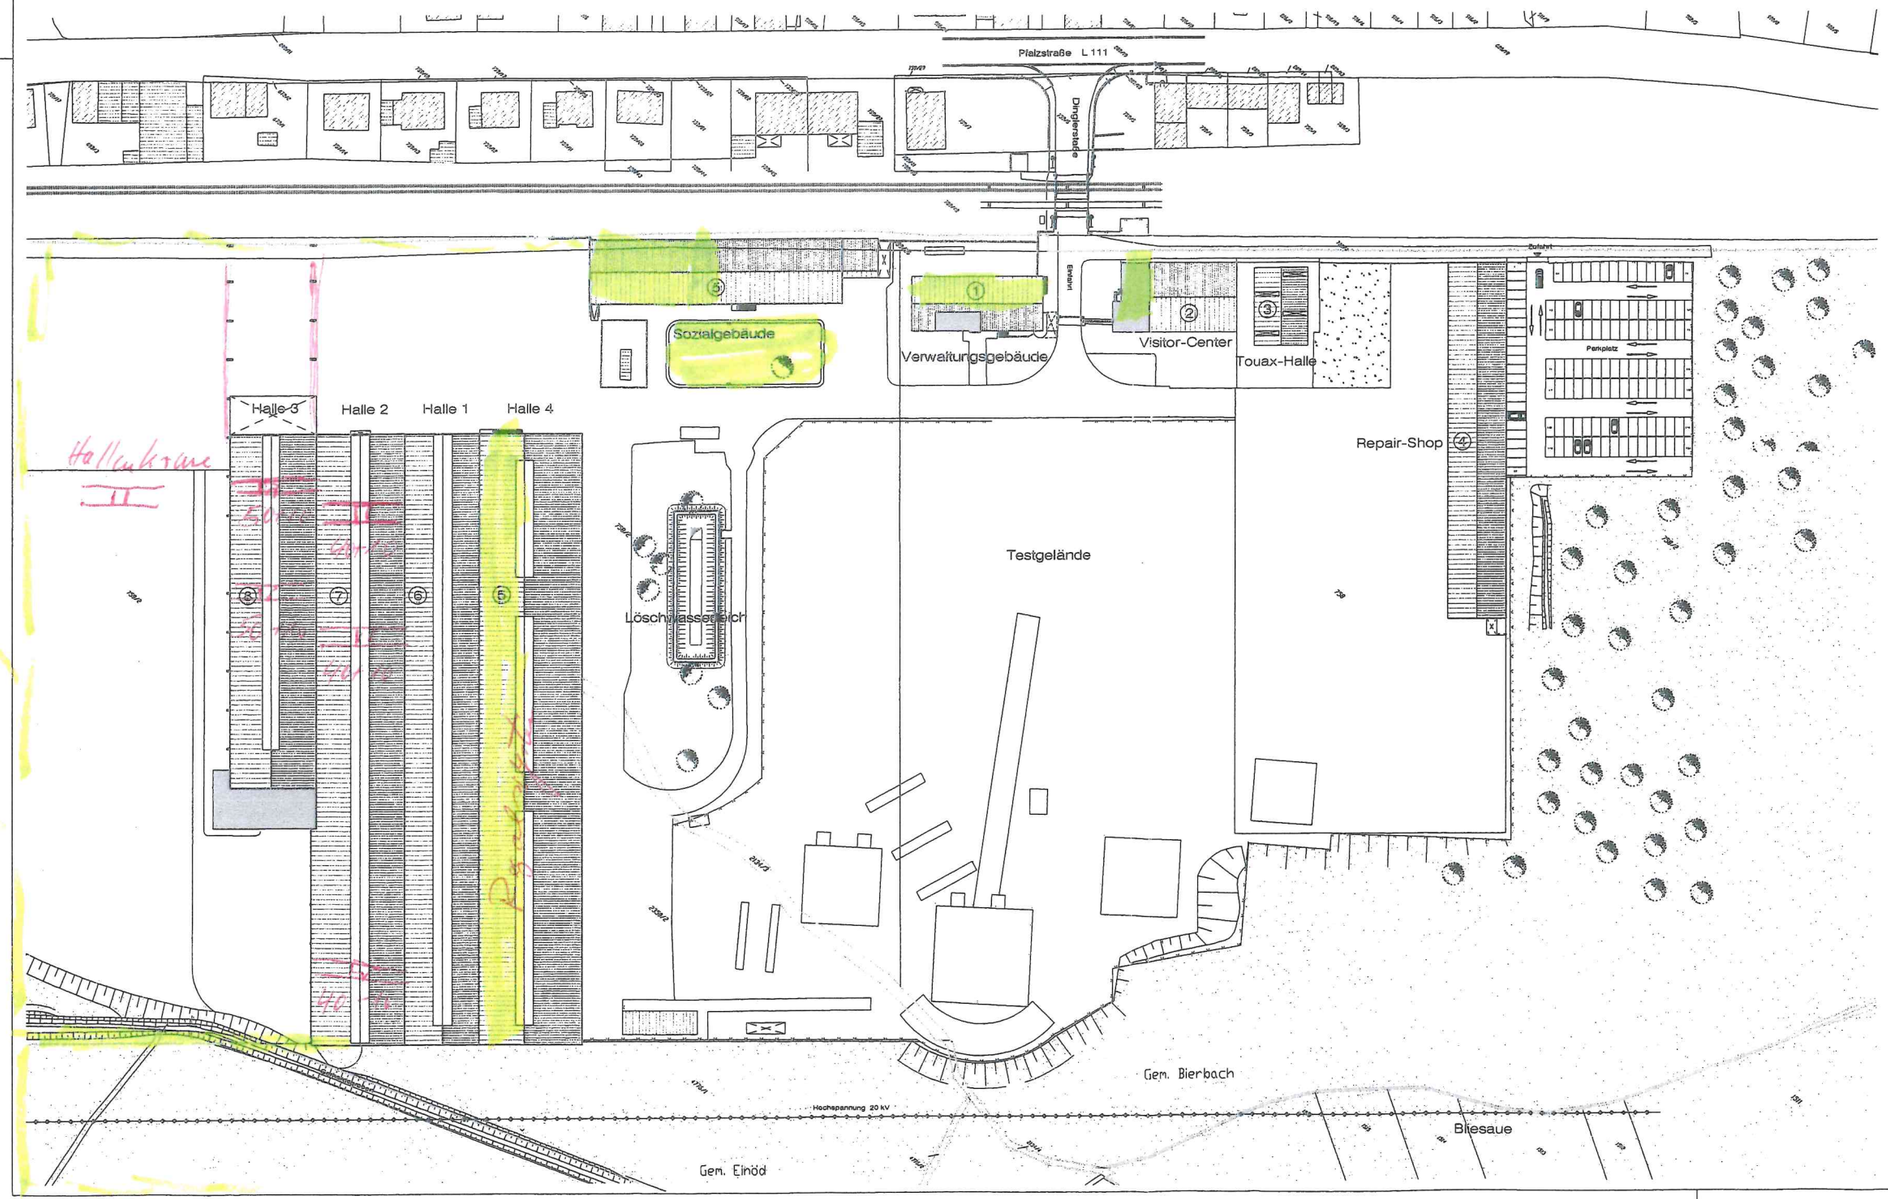

Legende:
- B Bestandsplan
- BA Bauantragsplan
- A Werkplan

Bestand

Grundstücksgrenze

Angabe Nutzfläche NUF DIN 277-1(2016-01):

1. Verwaltungsgebäude	1.075 m²
2. Visitor-Center	674 m²
3. Touax-Halle	304 m²
4. Repair-Shop	1.389 m²
5. Halle 4 (ETZ)	4.193 m²
6. Halle 1	3.409 m²
7. Halle 2	3.632 m²
8. Halle 3	2.245 m²
9. Sozialgebäude	1.559 m²

Steil-Trippel
Vermögensverwaltungsgesellschaft
mbH & Co. KG
Auf dem Adler 3
54293 Trier
Tel. 0651-14 56-0

Index	Art der Änderung	Datum	bearbeitet	geprüft
g				
f				
e				
d				
c				
b				
a				

Bauherr: TEREX Cranes Germany GmbH

vertreten durch:
Herrn Dr. Klaus Beulker
Dinglerstraße 24
66482 Zweibrücken

Projekt: Werk Bierbach
Dinglerstraße
66440 Bierbach an der Blies

Planinhalt:

Übersicht Bestand Gebäude Bierbach

Zeichnungs-Nr.:	Index:	Proj.-Nr.:	2017	Datum:	Zeichen:
B 01		37055	gez.:	17.05.2017	Werth
		Maßstab: 1:1000	bearb.:	17.05.2017	Drees
			gepr.:		